





高雄市水利局


用戶接管型式(蜈蚣腳接法)製作

2020.11 教育訓練手冊

用CAD開啟已數化完成之竣工圖檔

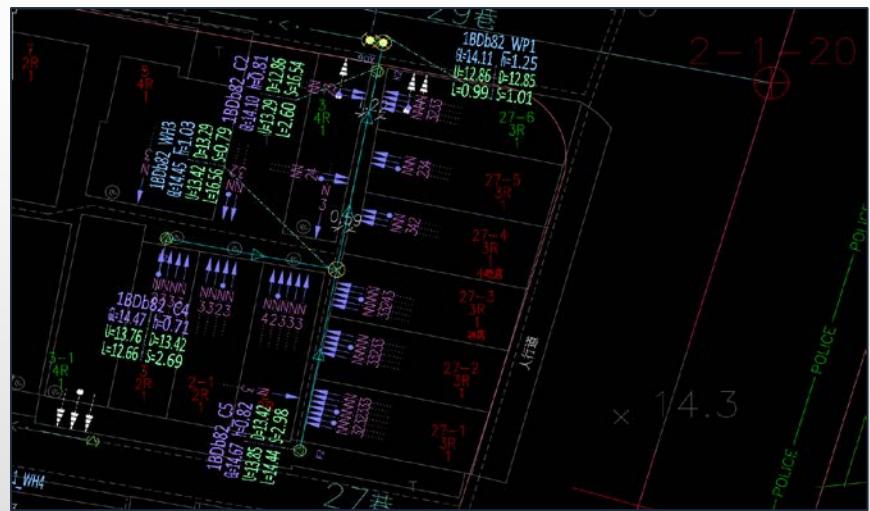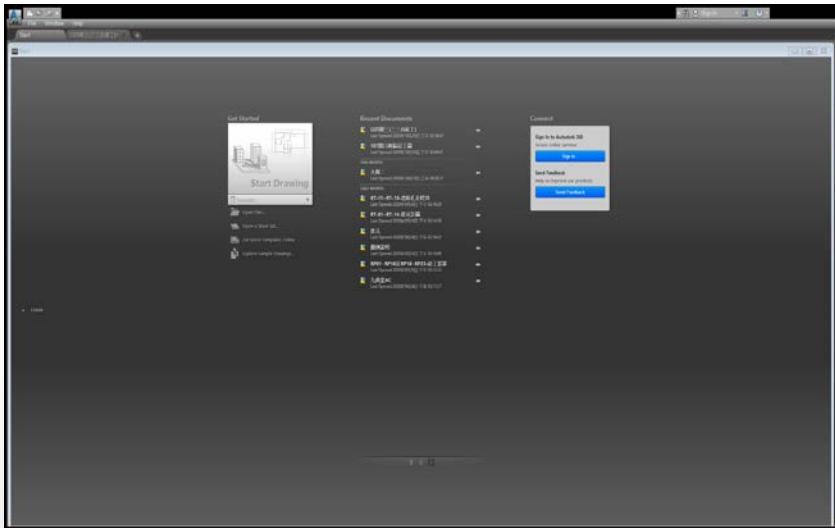


步驟二

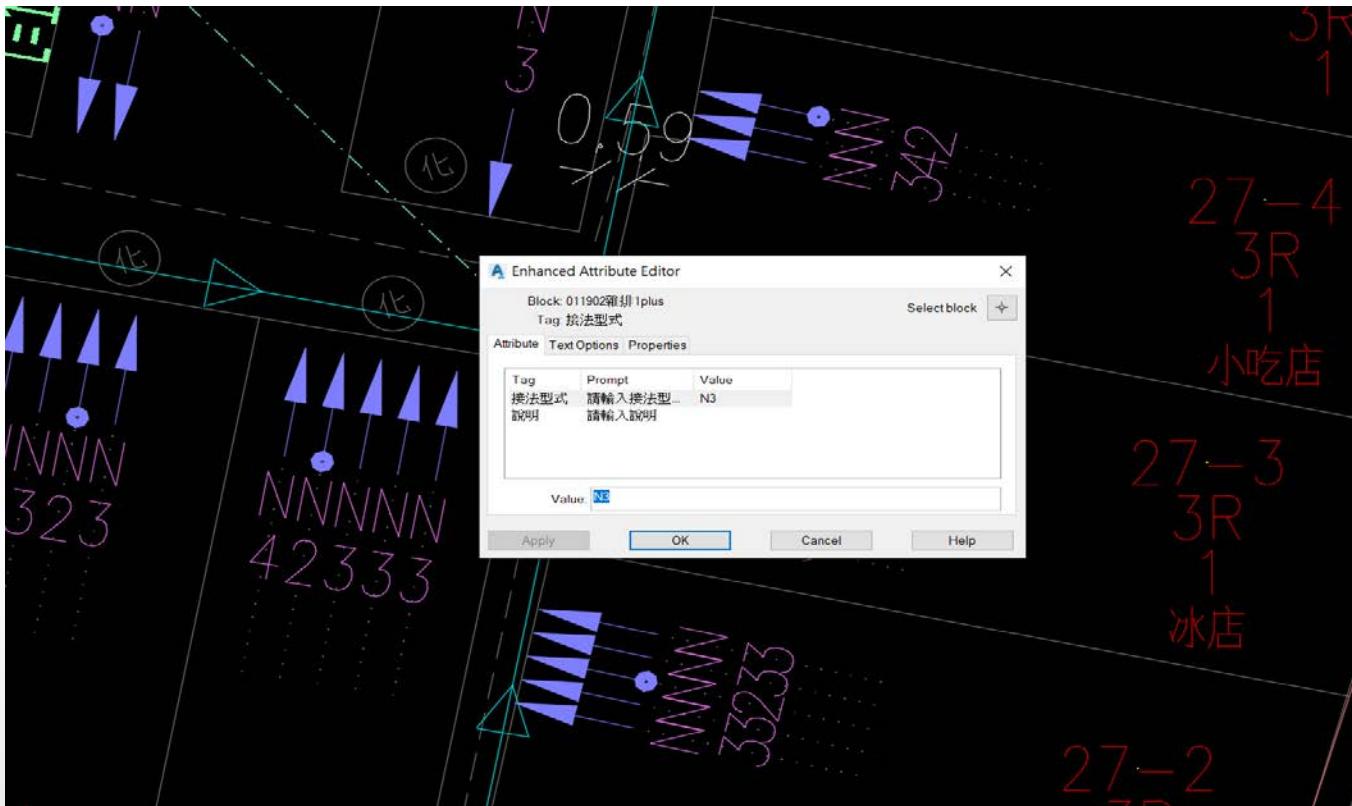

依照每戶接管位置數化蜈蚣腳接法型式，例如：N3，
最好是以圖塊(BLOCK)方式製作



步驟三

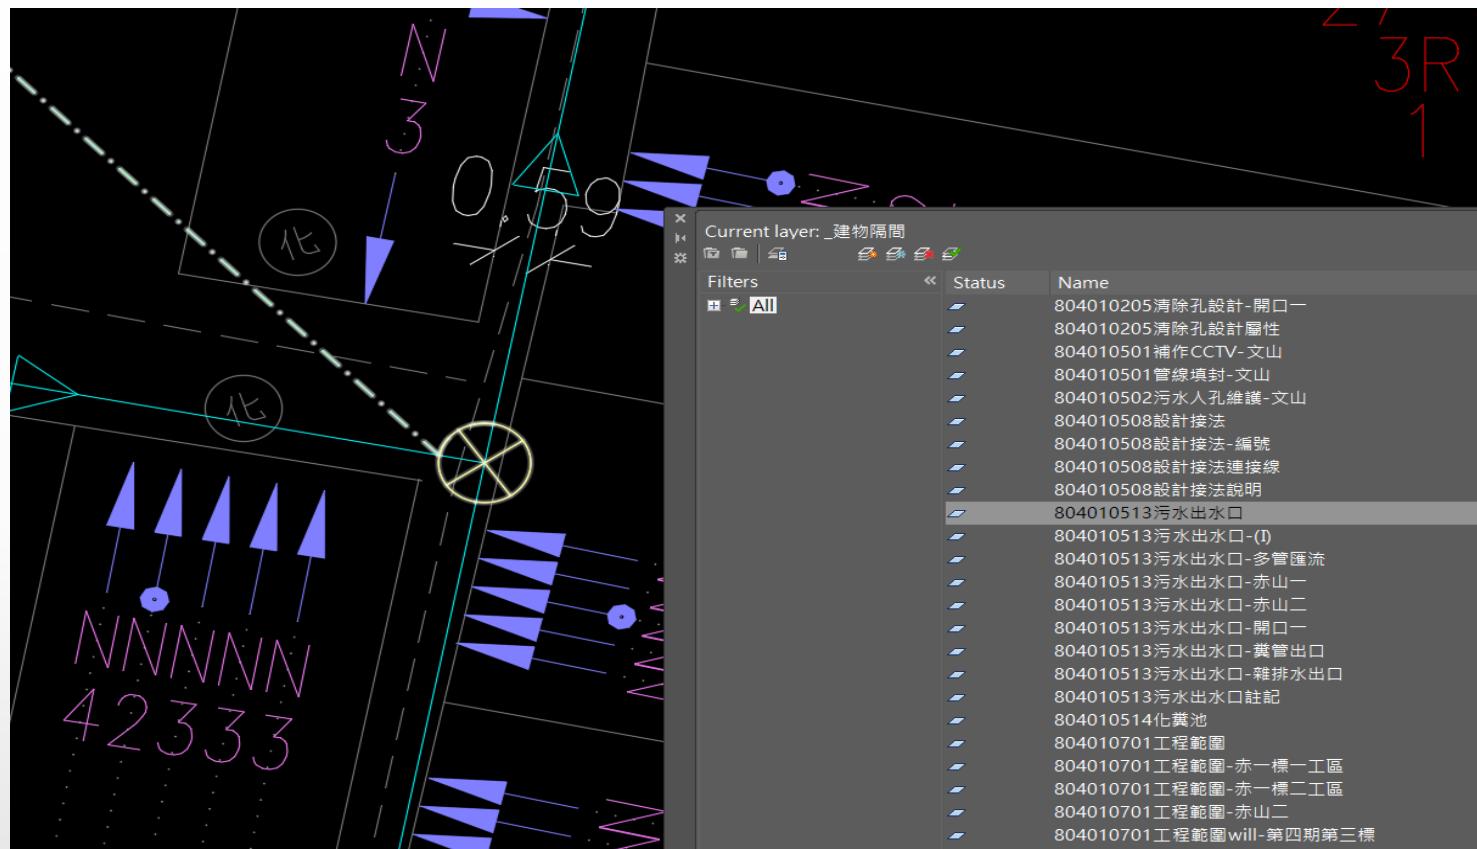

請將蜈蚣腳接法文字圖塊放置同一圖層，蜈蚣腳接法型式的XY座標必須為97座標，且與實際接管位置相符





步驟四

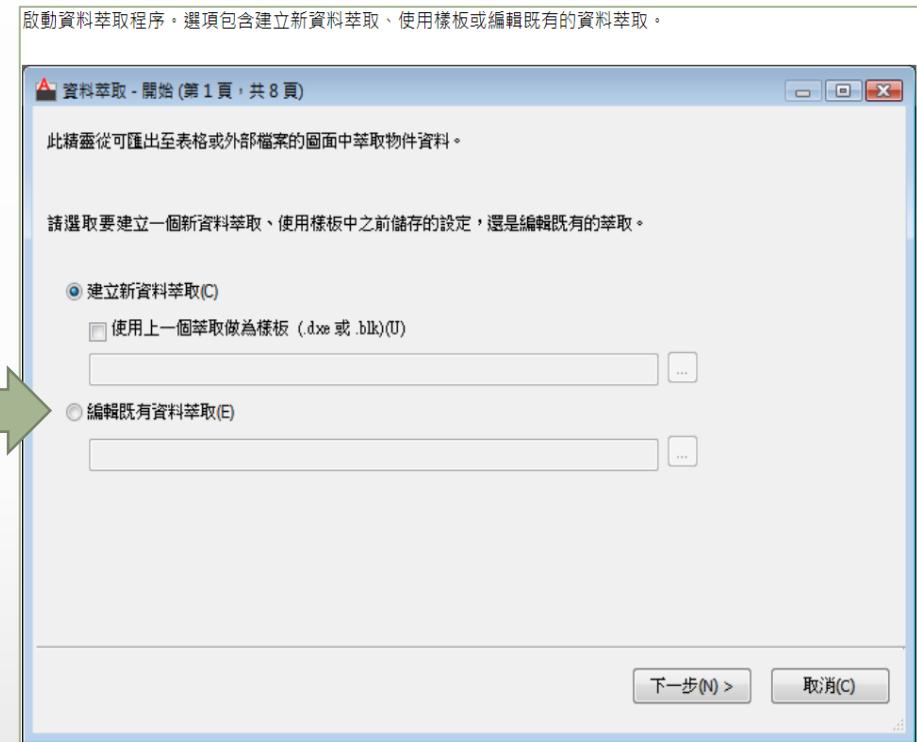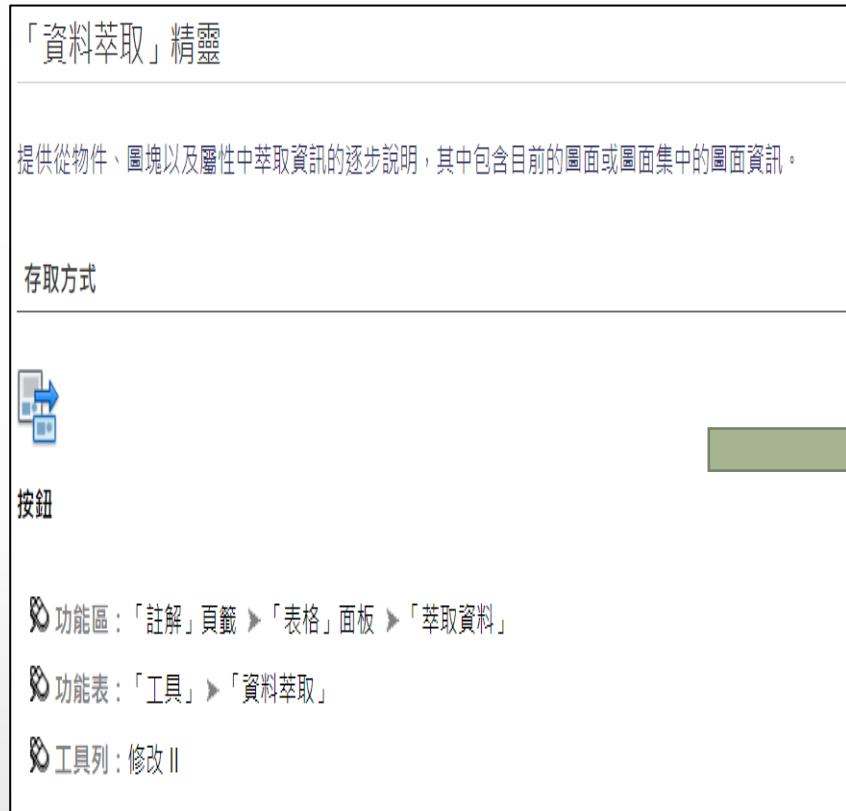


利用CAD指令，資料萃取(Data Extraction)將接法文字轉換成文字檔




步驟五

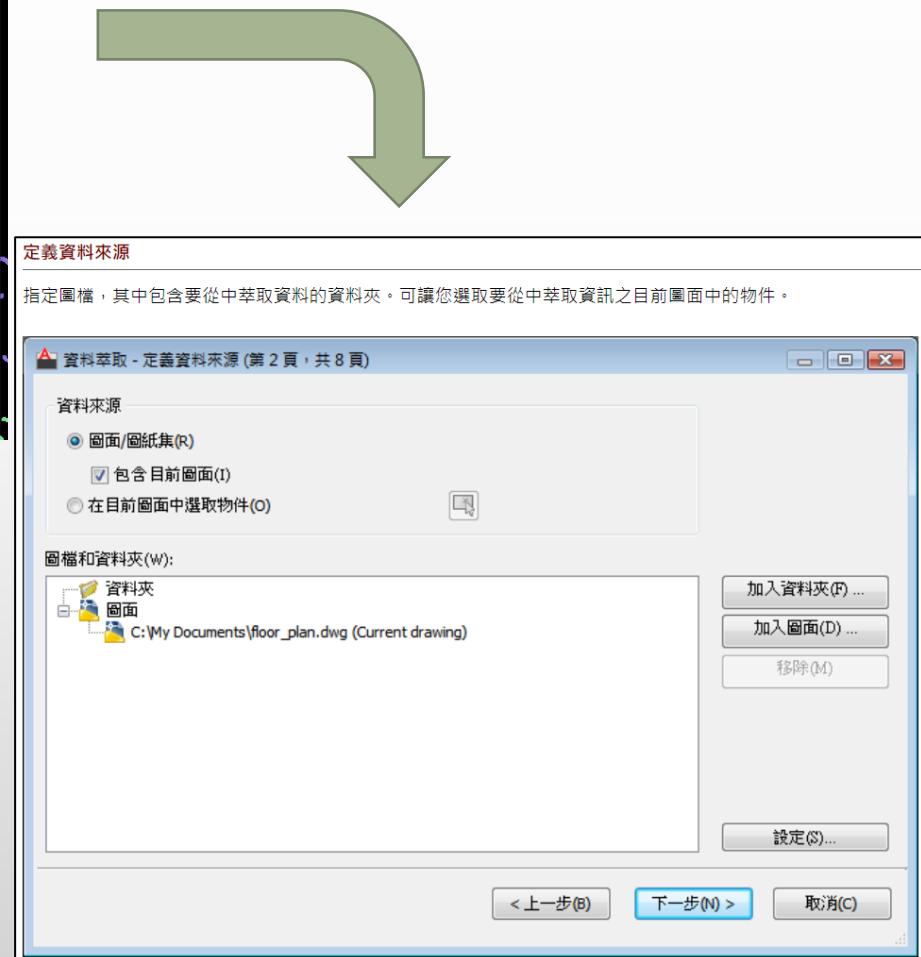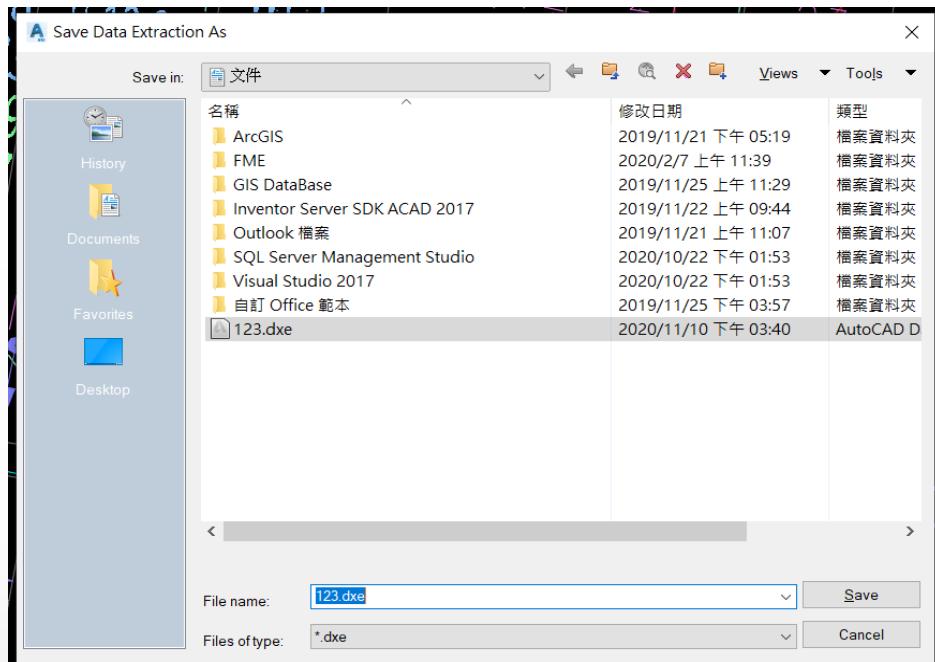


步驟六

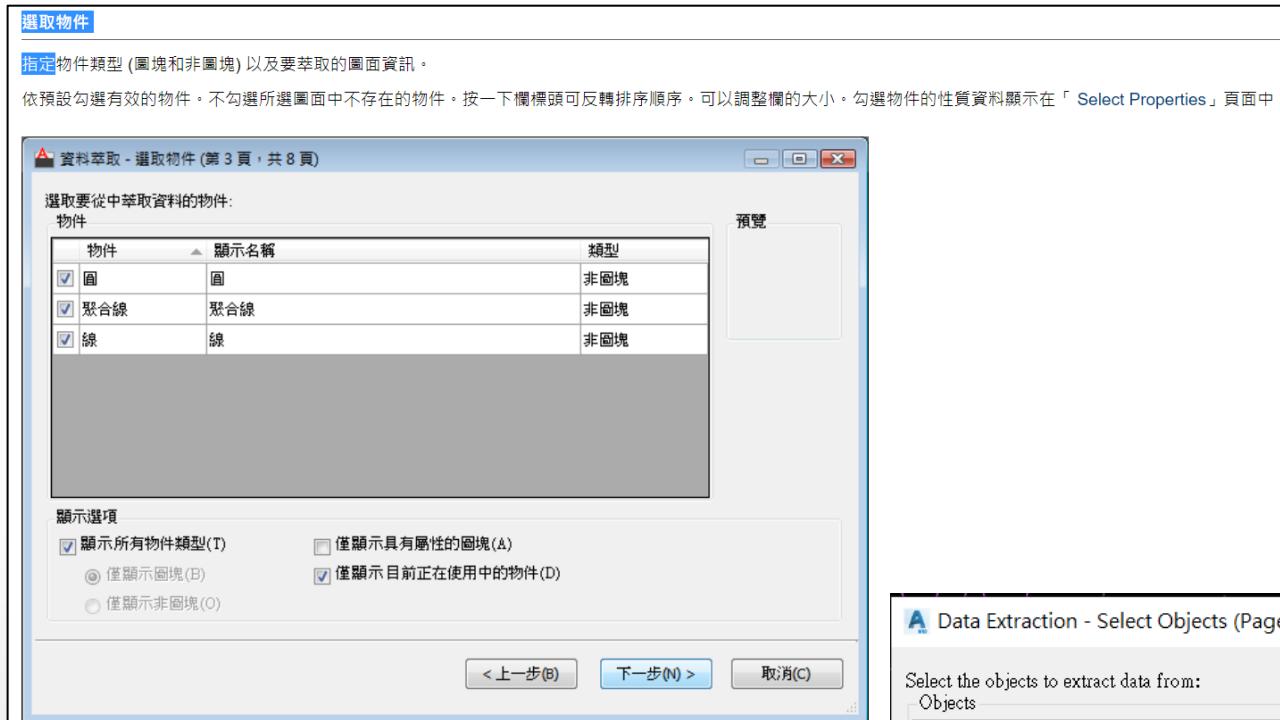

實際案例介面

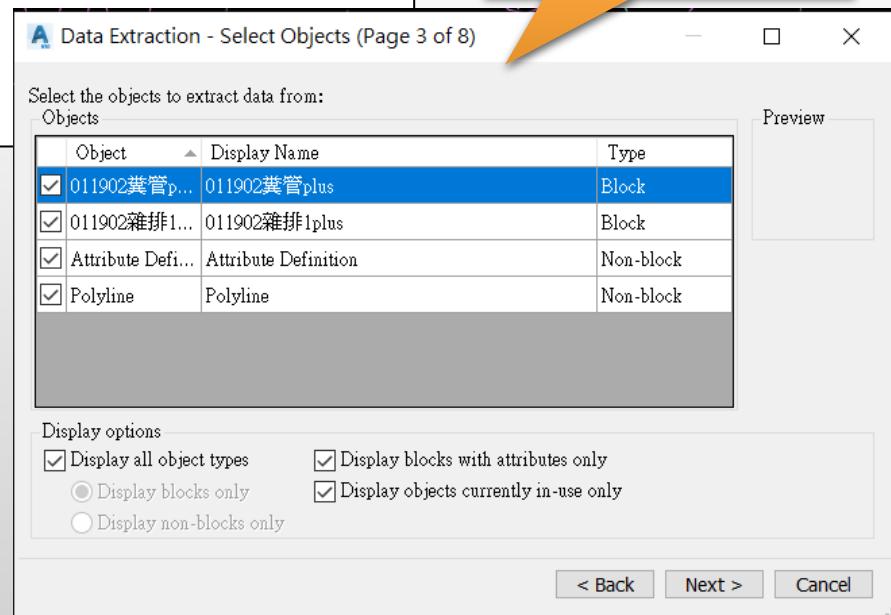

步驟七

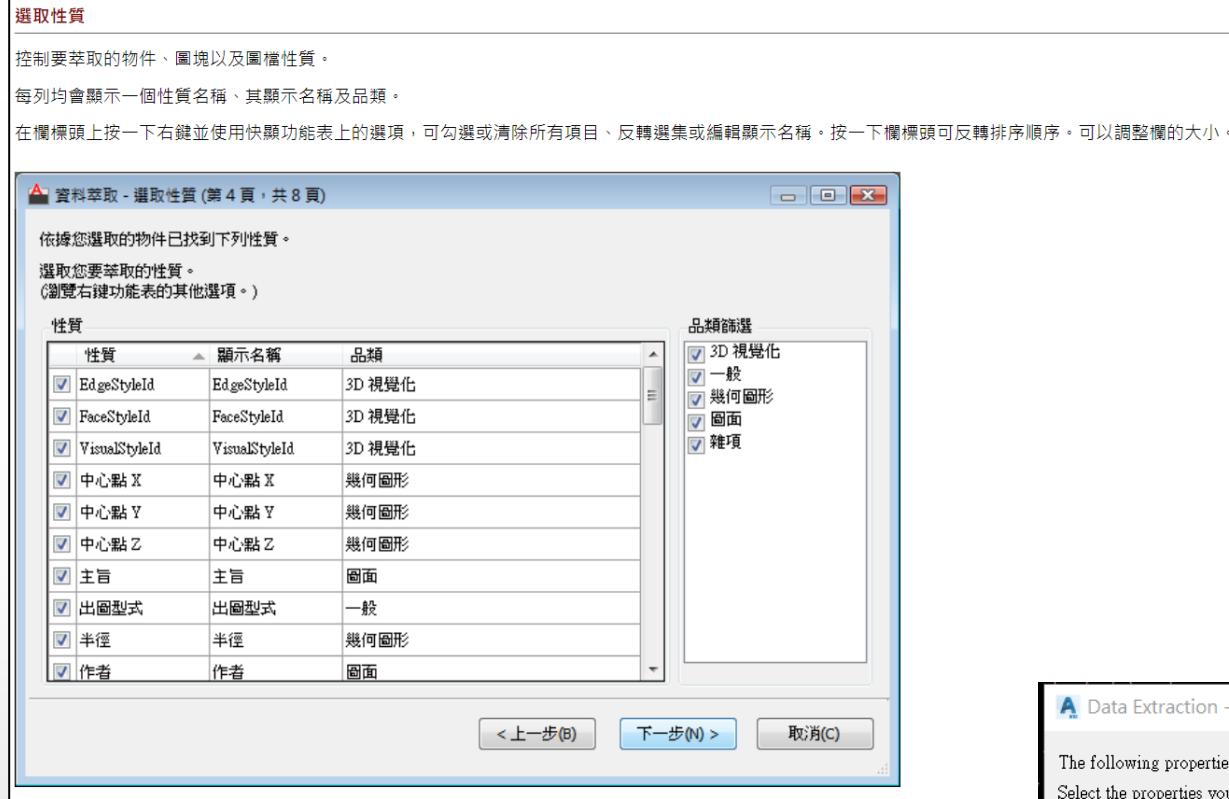

實際案例介面

A Data Extraction - Select Properties (Page 4 of 8)

The following properties were found based on the objects you selected.

Select the properties you want to extract.
(Explore the right-click menu for additional options.)

Properties

| Property | Display Name | Category |
|--|--------------|---------------|
| <input checked="" type="checkbox"/> (屬性) | (屬性) | Dynamic Block |
| <input checked="" type="checkbox"/> Area | Area | Geometry |
| <input checked="" type="checkbox"/> Author | Author | Drawing |
| <input checked="" type="checkbox"/> Block Unit | Block Unit | Misc |
| <input checked="" type="checkbox"/> Closed | Closed | Misc |
| <input checked="" type="checkbox"/> Color | Color | General |
| <input checked="" type="checkbox"/> Comments | Comments | Drawing |
| <input checked="" type="checkbox"/> Constant | Constant | Misc |

Category filter


- 3D Visualization
- Attribute
- Drawing
- Dynamic Block
- General
- Geometry
- Misc
- Text

< Back Next > Cancel

步驟八

細化資料


修改資料萃取表的結構。您可以對欄進行重新排序、篩選結果、加入公式欄與頁尾列，並建立到 Microsoft Excel 試算表的連結。

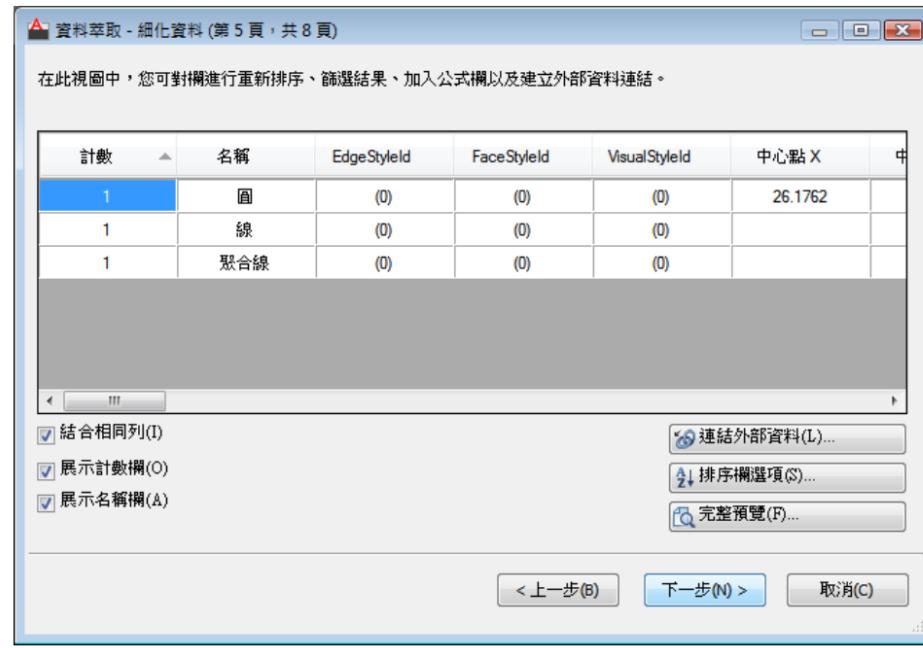


預覽畫面呈現

| Total Editing Time | Unit Factor | VisualStyleId | 角度1 | 捲法型式 | 距離1 | 說明 | Distance | Constant |
|--------------------|-------------|---------------|--------|------|--------|----|----------|----------|
| 137416 | | (0) | | | | | | |
| 137416 | 1.0000 | (0) | 270.00 | N3 | 4.0000 | | 3.3000 | |
| 137416 | | (0) | | | | | | |
| 137416 | | (0) | | | | | | |
| 137416 | 1.0000 | (0) | 270.00 | N4 | 4.0000 | | 3.3000 | |
| 137416 | | (0) | | | | | | |
| 137416 | | (0) | | | | | | |
| 137416 | 1.0000 | (0) | 270.00 | N4 | 4.0000 | | 3.3000 | |
| 137416 | | (0) | | | | | | |
| 137416 | | (0) | | | | | | |
| 137416 | 1.0000 | (0) | 270.00 | N2 | 4.0000 | | | |
| 137416 | | (0) | | | | | | |
| 137416 | | (0) | | | | | | |
| 137416 | 1.0000 | (0) | 270.00 | N3 | 4.0000 | | 3.3000 | |
| 137416 | | (0) | | | | | | |
| 137416 | | (0) | | | | | | |
| 137416 | 1.0000 | (0) | 270.00 | N3 | 4.0000 | | 3.3000 | |
| 137416 | | (0) | | | | | | |
| 137416 | | (0) | | | | | | |
| 137416 | 1.0000 | (0) | 270.00 | N2 | 4.0000 | | | |
| 137416 | | (0) | | | | | | |
| 137416 | | (0) | | | | | | |
| 137416 | 1.0000 | (0) | 270.00 | N3 | 4.0000 | | 3.3000 | |
| 137416 | | (0) | | | | | | |
| 137416 | | (0) | | | | | | |
| 137416 | 1.0000 | (0) | 270.00 | N2 | 4.0000 | | | |
| 137416 | | (0) | | | | | | |
| 137416 | | (0) | | | | | | |
| 137416 | 1.0000 | (0) | 270.00 | N3 | 4.0000 | | 3.3000 | |
| 137416 | | (0) | | | | | | |
| 137416 | | (0) | | | | | | |
| 137416 | 1.0000 | (0)</td | | | | | | |

步驟九

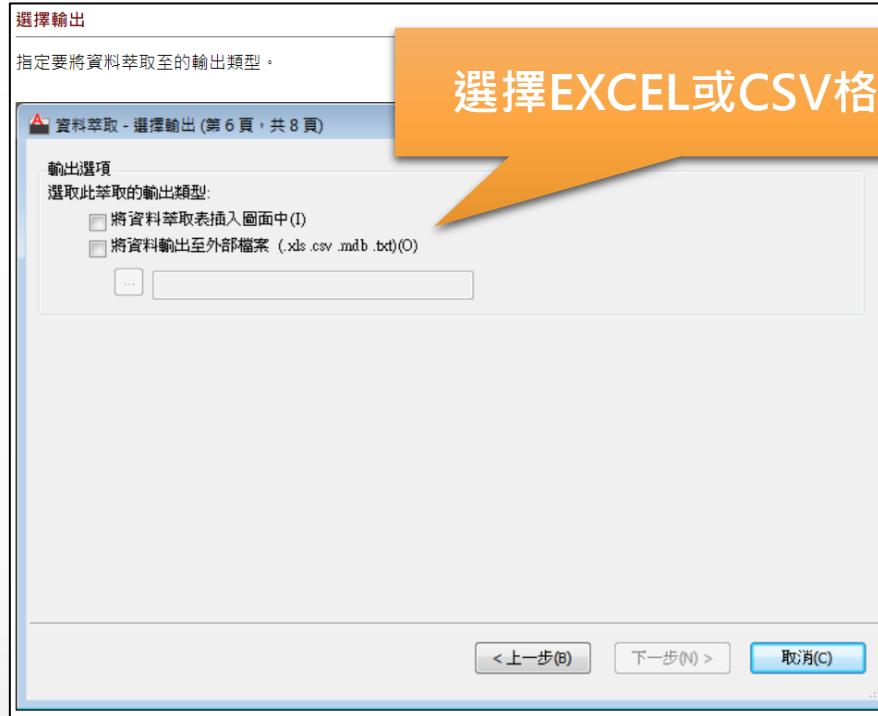

選擇EXCEL或CSV格式存檔

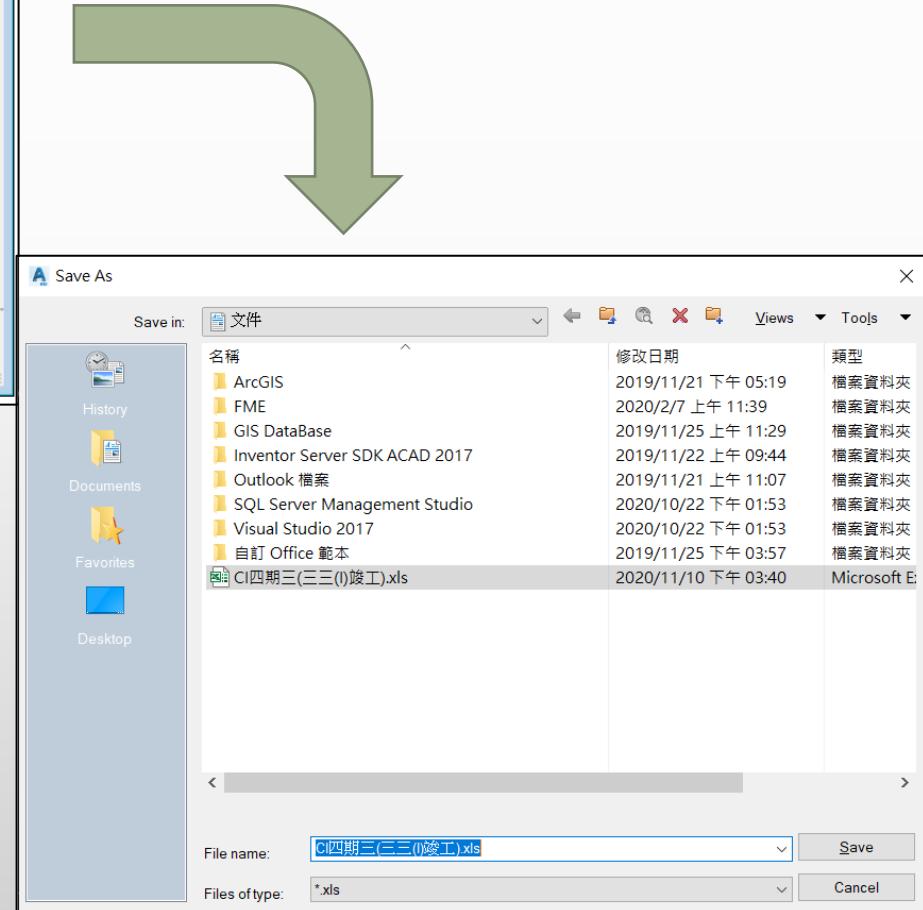

步驟十

編修EXCEL檔案，按照規範留下必要欄位

| AB | AC | AD | AE | AF | AG | AH | AI | AJ | AK | AL | AM | AN | AO | AP | AQ | AR | AS | AT | AU | AV |
|---------|---------|---------|---------|-------|--------------|-------------|--------|------|--------|----|----------|----------|--------|-----------|-------------|-----------|--------|------------|------------|-----|
| Scale X | Scale Y | Scale Z | Subject | Title | Total Editir | Unit Factor | 角度I | 接法型式 | 距離I | 說明 | Distance | Constant | Height | Invisible | Lock Positi | Obliguing | Preset | Prompt | Style | Tag |
| 1.0000 | 1.0000 | 1.0000 | | | 137416 | | | | | | 0 | 0.8000 | 0 | -1 | 0.00 | 0 | 請輸入說明 | Design接法說明 | | |
| | | | | | 137416 | 1.0000 | 270.00 | N2 | 4.0000 | | | 0 | 0.8000 | 0 | -1 | 0.00 | 0 | 請輸入接法 | Design接法說明 | |
| | | | | | 137416 | | | | | | 0 | 0.8000 | 0 | -1 | 0.00 | 0 | 請輸入說明 | Design接法說明 | | |
| | | | | | 137416 | 1.0000 | 270.00 | N3 | 4.0000 | | 3.3000 | | | | | | | | | |
| | | | | | 137416 | | | | | | 0 | 0.8000 | 0 | -1 | 0.00 | 0 | 請輸入接法 | Design接法說明 | | |
| | | | | | 137416 | | | | | | 0 | 0.8000 | 0 | -1 | 0.00 | 0 | 請輸入說明 | Design接法說明 | | |
| | | | | | 137416 | | | | | | 0 | 0.8000 | 0 | -1 | 0.00 | 0 | 請輸入接法 | Design接法說明 | | |
| | | | | | 137416 | 1.0000 | 270.00 | N3 | 4.0000 | | 3.3000 | | | | | | | | | |
| | | | | | 137416 | | | | | | 0 | 0.8000 | 0 | -1 | 0.00 | 0 | 請輸入接法 | Design接法說明 | | |
| | | | | | 137416 | 1.0000 | 270.00 | N2 | 4.0000 | | | | | | | | | | | |
| | | | | | 137416 | | | | | | 0 | 0.8000 | 0 | -1 | 0.00 | 0 | 請輸入接法 | Design接法說明 | | |
| | | | | | 137416 | | | | | | 0 | 0.8000 | 0 | -1 | 0.00 | 0 | 請輸入說明 | Design接法說明 | | |
| | | | | | 137416 | 1.0000 | 270.00 | N8 | 4.0000 | | 3.3000 | | | | | | | | | |
| | | | | | 137416 | | | | | | 0 | 0.8000 | 0 | -1 | 0.00 | 0 | 請輸入接法 | Design接法說明 | | |
| | | | | | 137416 | | | | | | 0 | 0.8000 | 0 | -1 | 0.00 | 0 | 請輸入說明 | Design接法說明 | | |
| | | | | | 137416 | 1.0000 | 270.00 | N8 | 4.0000 | | 3.3000 | | | | | | | | | |
| | | | | | 137416 | 1.0000 | 270.00 | N8 | 4.0000 | | 3.3000 | | | | | | | | | |



將接法型式欄位加入(箭頭)

| A | B | C | D | E | F | G |
|-------------|------------|-------|--------|-----------|------------|-------------------------|
| D_SEWER_NO | TEXTSTRING | ANGLE | X | Y | PROJE_ID | PROJECT |
| B1050419-0 | ↔N3 | | 260.48 | 184064.86 | 2503657.40 | B1050419 鳳山溪污水區第四期第三標工程 |
| B1050419-1 | ↔N3 | | 168.69 | 184079.76 | 2503650.14 | B1050419 鳳山溪污水區第四期第三標工程 |
| B1050419-2 | ↔N3 | | 349.11 | 184108.20 | 2503713.35 | B1050419 鳳山溪污水區第四期第三標工程 |
| B1050419-3 | ↔N3 | | 349.11 | 184105.70 | 2503713.87 | B1050419 鳳山溪污水區第四期第三標工程 |
| B1050419-4 | ↔N3 | | 168.69 | 184068.63 | 2503658.71 | B1050419 鳳山溪污水區第四期第三標工程 |
| B1050419-5 | ↔N3 | | 78.69 | 184068.13 | 2503664.04 | B1050419 鳳山溪污水區第四期第三標工程 |
| B1050419-6 | ↔N2 | | 168.69 | 184079.15 | 2503650.27 | B1050419 鳳山溪污水區第四期第三標工程 |
| B1050419-7 | ↔N4 | | 168.69 | 184078.54 | 2503650.39 | B1050419 鳳山溪污水區第四期第三標工程 |
| B1050419-8 | ↔A3 | | 79.26 | 184003.44 | 2503731.65 | B1050419 鳳山溪污水區第四期第三標工程 |
| B1050419-9 | ↔A2 | | 79.26 | 184004.03 | 2503734.77 | B1050419 鳳山溪污水區第四期第三標工程 |
| B1050419-10 | ↔A2 | | 259.02 | 183996.62 | 2503804.79 | B1050419 鳳山溪污水區第四期第三標工程 |



完成蜈蚣腳文字檔案後，再與其他圖層一同繳交至水利局

| A | B | C | D | E | F | G | H |
|-------------|------------|--------|-----------|------------|----------|----------------|------------|
| D_SEWER_NO | TEXTSTRING | ANGLE | X | Y | PROJE_ID | PROJECT | KEYIN_DATE |
| B1050419-0 | ←N3 | 260.48 | 184064.86 | 2503657.40 | B1050419 | 鳳山溪污水區第四期第三標工程 | 20200810 |
| B1050419-1 | ←N3 | 168.69 | 184079.76 | 2503650.14 | B1050419 | 鳳山溪污水區第四期第三標工程 | 20200810 |
| B1050419-2 | ←N3 | 349.11 | 184108.20 | 2503713.35 | B1050419 | 鳳山溪污水區第四期第三標工程 | 20200810 |
| B1050419-3 | ←N3 | 349.11 | 184105.70 | 2503713.87 | B1050419 | 鳳山溪污水區第四期第三標工程 | 20200810 |
| B1050419-4 | ←N3 | 168.69 | 184068.63 | 2503658.71 | B1050419 | 鳳山溪污水區第四期第三標工程 | 20200810 |
| B1050419-5 | ←N3 | 78.69 | 184068.13 | 2503664.04 | B1050419 | 鳳山溪污水區第四期第三標工程 | 20200810 |
| B1050419-6 | ←N2 | 168.69 | 184079.15 | 2503650.27 | B1050419 | 鳳山溪污水區第四期第三標工程 | 20200810 |
| B1050419-7 | ←N4 | 168.69 | 184078.54 | 2503650.39 | B1050419 | 鳳山溪污水區第四期第三標工程 | 20200810 |
| B1050419-8 | ←A3 | 79.26 | 184003.44 | 2503731.65 | B1050419 | 鳳山溪污水區第四期第三標工程 | 20200810 |
| B1050419-9 | ←A2 | 79.26 | 184004.03 | 2503734.77 | B1050419 | 鳳山溪污水區第四期第三標工程 | 20200810 |
| B1050419-10 | ←A2 | 259.02 | 183996.62 | 2503804.79 | B1050419 | 鳳山溪污水區第四期第三標工程 | 20200810 |
| B1050419-11 | ←A3 | 79.26 | 184001.84 | 2503723.22 | B1050419 | 鳳山溪污水區第四期第三標工程 | 20200810 |
| B1050419-12 | ←A2 | 79.26 | 184006.54 | 2503747.99 | B1050419 | 鳳山溪污水區第四期第三標工程 | 20200810 |
| B1050419-13 | ←A2 | 79.26 | 184007.40 | 2503752.52 | B1050419 | 鳳山溪污水區第四期第三標工程 | 20200810 |
| B1050419-14 | ←A3 | 79.26 | 184005.74 | 2503743.77 | B1050419 | 鳳山溪污水區第四期第三標工程 | 20200810 |
| B1050419-15 | ←A2 | 79.26 | 184005.62 | 2503743.13 | B1050419 | 鳳山溪污水區第四期第三標工程 | 20200810 |
| B1050419-16 | ←N3 | 79.68 | 184032.37 | 2503665.57 | B1050419 | 鳳山溪污水區第四期第三標工程 | 20200810 |
| B1050419-17 | ←N3 | 79.68 | 184031.44 | 2503660.72 | B1050419 | 鳳山溪污水區第四期第三標工程 | 20200810 |
| B1050419-18 | ←N3 | 349.68 | 184041.07 | 2503664.99 | B1050419 | 鳳山溪污水區第四期第三標工程 | 20200810 |
| B1050419-19 | ←N3 | 79.68 | 184032.45 | 2503666.01 | B1050419 | 鳳山溪污水區第四期第三標工程 | 20200810 |
| B1050419-20 | ←N3 | 349.68 | 184040.63 | 2503665.07 | B1050419 | 鳳山溪污水區第四期第三標工程 | 20200810 |
| B1050419-21 | ←N3 | 349.68 | 184040.19 | 2503665.15 | B1050419 | 鳳山溪污水區第四期第三標工程 | 20200810 |
| B1050419-22 | ←N3 | 79.68 | 184031.36 | 2503660.28 | B1050419 | 鳳山溪污水區第四期第三標工程 | 20200810 |
| B1050419-23 | ←N2 | 79.68 | 184031.53 | 2503661.17 | B1050419 | 鳳山溪污水區第四期第三標工程 | 20200810 |
| B1050419-24 | ←N3 | 168.69 | 184046.42 | 2503665.43 | B1050419 | 鳳山溪污水區第四期第三標工程 | 20200810 |
| B1050419-25 | ←N2 | 168.69 | 184041.42 | 2503666.20 | B1050419 | 鳳山溪污水區第四期第三標工程 | 20200810 |
| B1050419-26 | ←N2 | 168.69 | 184058.29 | 2503662.29 | B1050419 | 鳳山溪污水區第四期第三標工程 | 20200810 |
| B1050419-27 | ←N2 | 168.69 | 184057.68 | 2503662.42 | B1050419 | 鳳山溪污水區第四期第三標工程 | 20200810 |
| B1050419-28 | ←N3 | 258.69 | 184030.78 | 2503666.54 | B1050419 | 鳳山溪污水區第四期第三標工程 | 20200810 |



新版蜈蚣腳文字呈現畫面

